
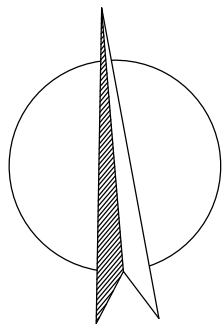


I PIĘTRO

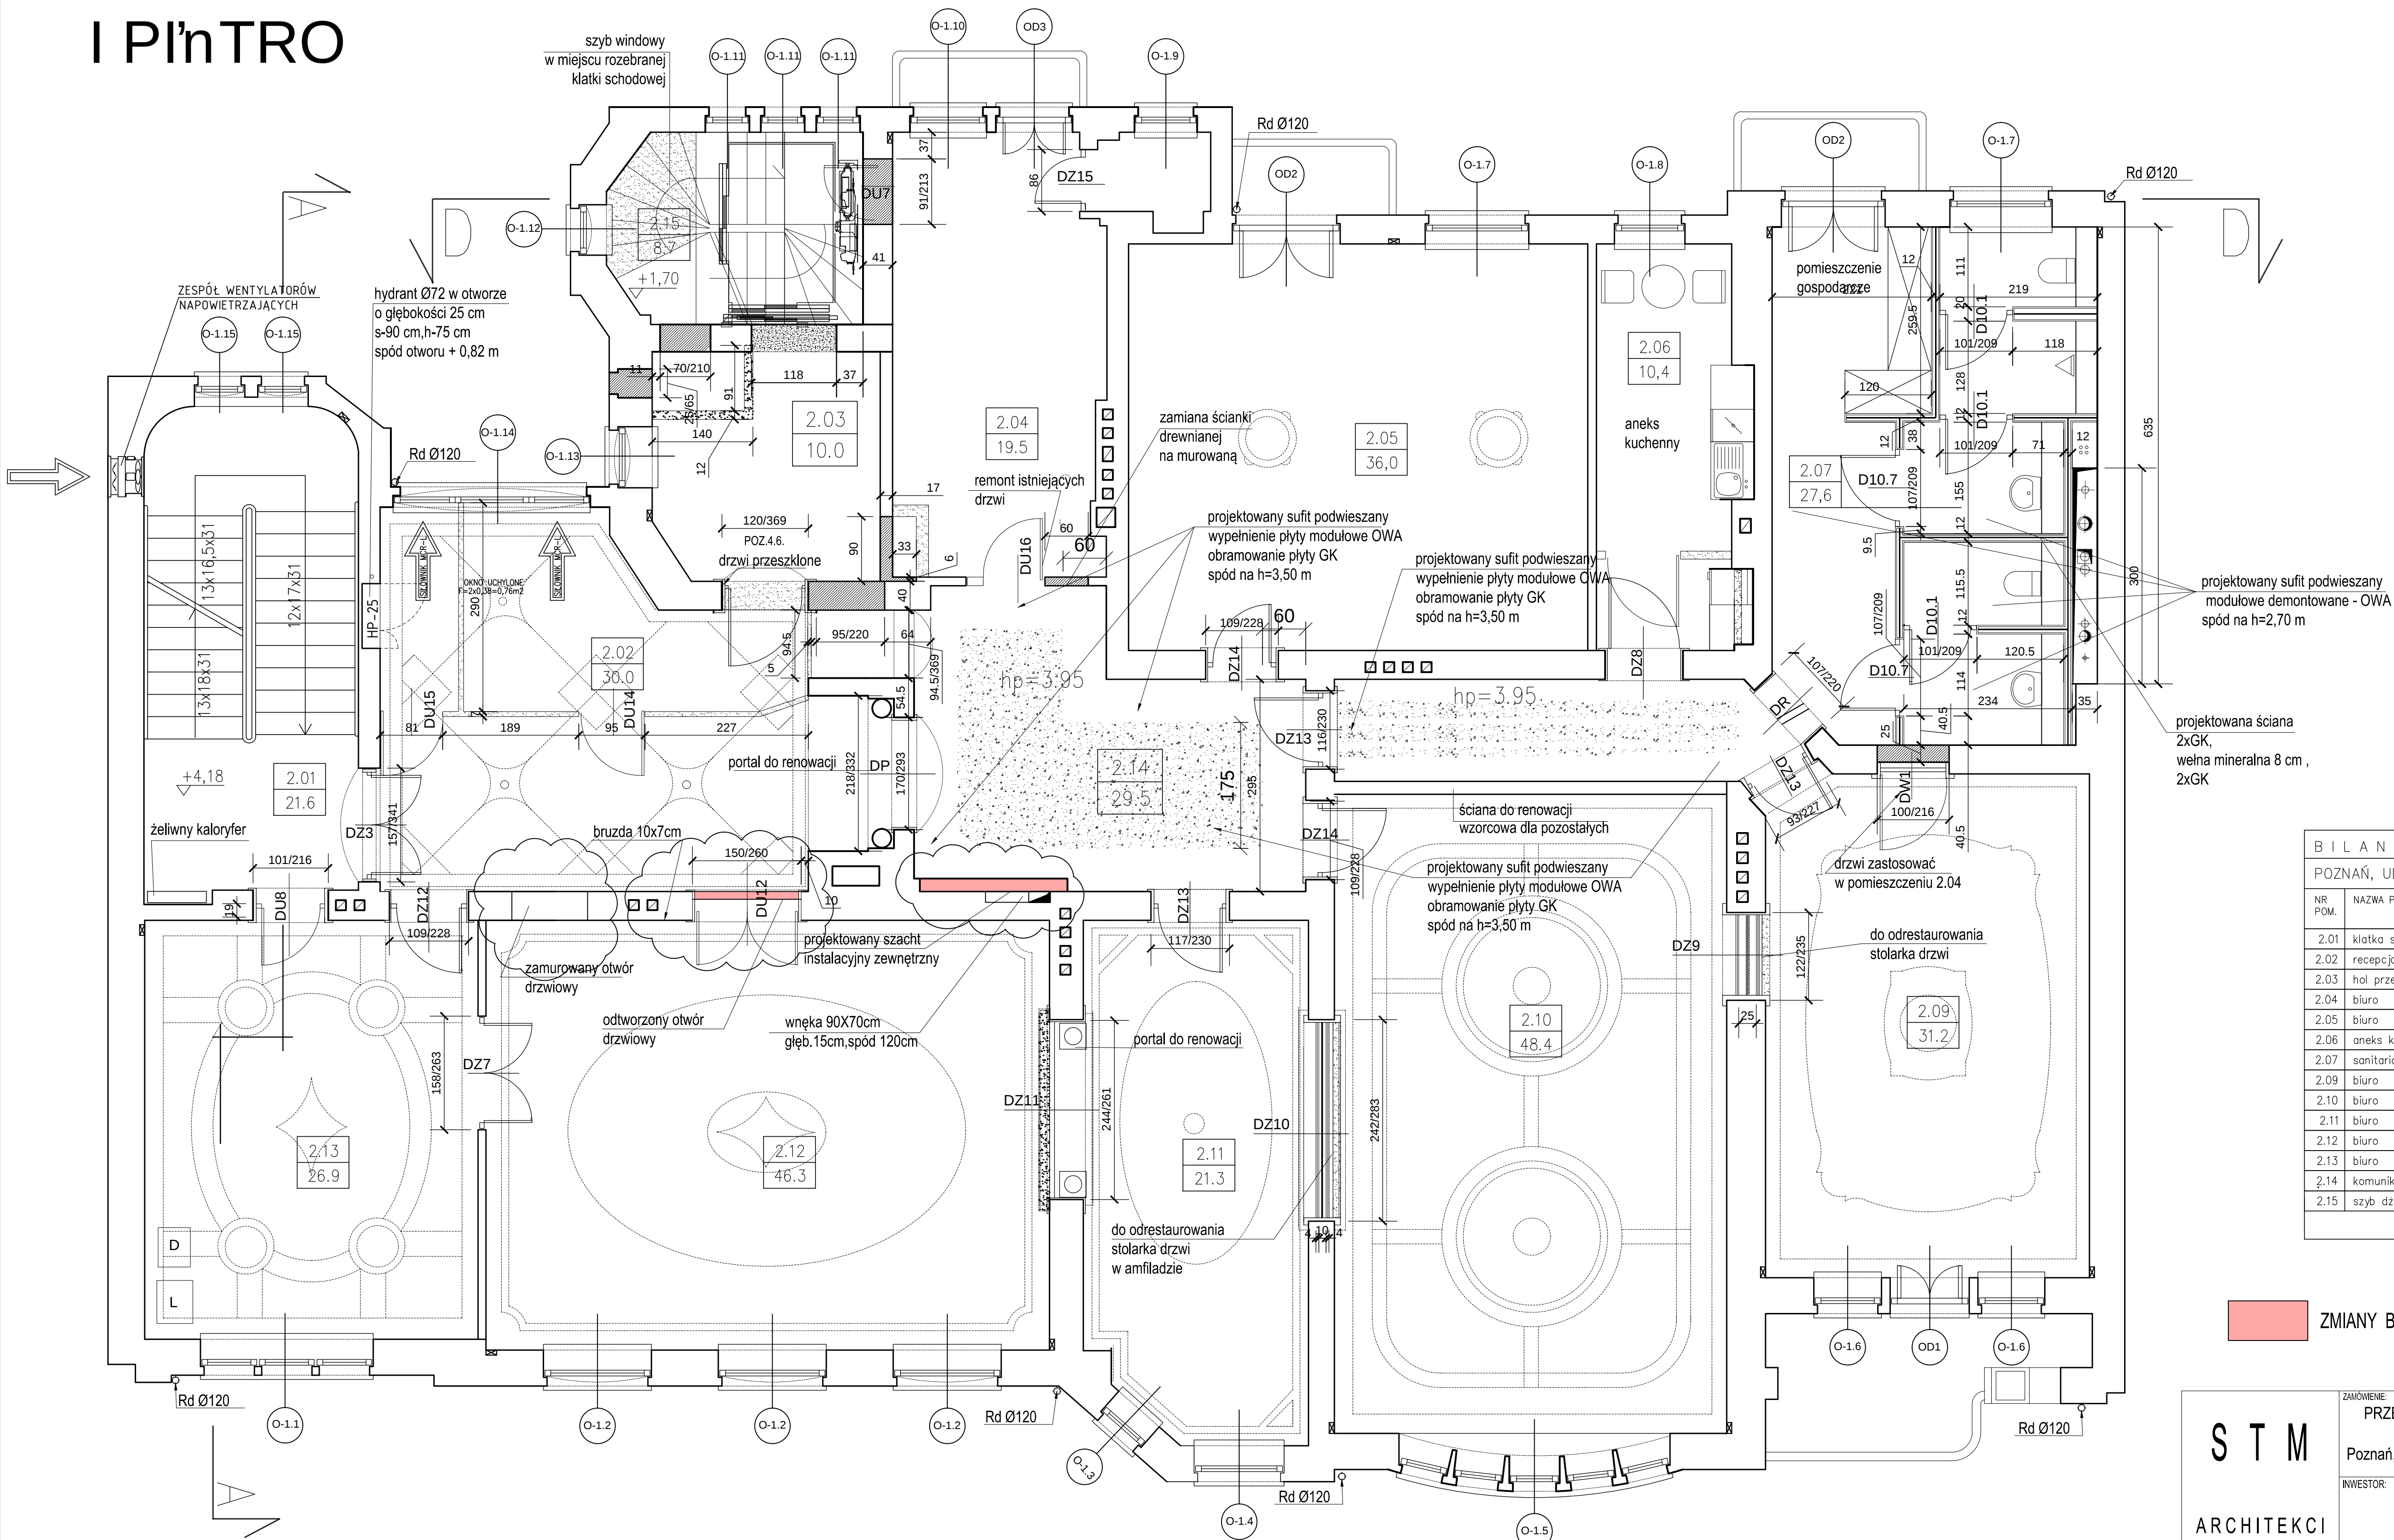

B I L A N S P O W I E R Z C H N I				
POZNAŃ, UL. ZWIERZYNECKA 20				
NR POM.	NAZWA POMIESZCZENIA	RODZAJ POŚADZKI	POW. NETTO	POW. UŻYTK.
2.01	klatka schodowa	podł. drewn.	21.6	21.6
2.02	recepcja	parkiet	30.0	30.0
2.03	hol przed windą	parkiet	10.0	10.0
2.04	biuro	parkiet	19.5	19.5
2.06	aneks kuchenny	pt. ceram.	10.4	10.4
2.07	sanitariaty	pt. ceram.	27.6	27.6
2.09	biuro	parkiet	31.2	31.2
2.10	biuro	parkiet	48.4	48.4
2.11	biuro	parkiet	21.3	21.3
2.12	biuro	parkiet	46.3	46.3
2.13	biuro	parkiet	26.9	26.9
2.14	komunikacja	parkiet	29.5	29.5
RAZEM :			367.4	

ZMIANY BUDOWLANE DOKONANE W TRAKCIE REALIZACJI

STM

ARCHITEKCI

ZAMÓWIENIE:
PRZEBUDOWA PODDASZA, REMONT I MODERNIZACJA
BUDYNKU POLSKIEJ AKADEMII NAUK
Poznań, ul. Zwirzyńska 20, działki nr : 67; 66/3 ark. 13 ob. Jeżyce

INWESTOR:
Instytut Chemii Bioorganicznej Polskiej Akademii Nauk
Poznańskie Centrum Superkomputerowo - Sieciowe
Poznań, ul. Noskowskiego 12/14

ETAP:
PROJEKT WYKONAWCZY

BRANŻA:
ARCHITEKTURA - DOKUMENTACJA POWYKONAWCZA

TEMAT:
RZUT - I PIĘTRO

	Imię i nazwisko	Specjalność	Nr upraw.	Podpis	SKALA: 1:50
AUTORZY:	mgr inż. arch. Stanisław Mikołajczak	architektoniczna bez ograniczeń	153/86/Pw WP-0146		
	mgr inż. arch. Iga Mikołajczak	architektoniczna bez ograniczeń	25/WPOKK/2013		
OPRACOWANIE:	mgr inż. arch. Zofia Zielińska				RYS. NR: 5
	mgr inż. arch. Wojciech Mikołajczak				
SPRAWDZIŁ:	mgr inż. arch. Piotr Koska	architektoniczna bez ograniczeń	153/87/Pw WP-0105		
POZNAŃ		MAJ		2015	

STM ARCHITEKCI
ul. Kaszubska 46, 65-716 Poznań
tel. (61) 651 74 02, 651 65 02 78 87
REGON: 301275152
NIP: 7702243815
e-mail: s.mikolajczak@wp.pl
e-mail: i.mikolajczak@wp.pl
www.stm-architekci.pl