
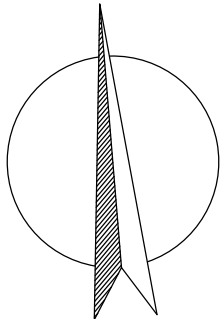


II PIĘTRO

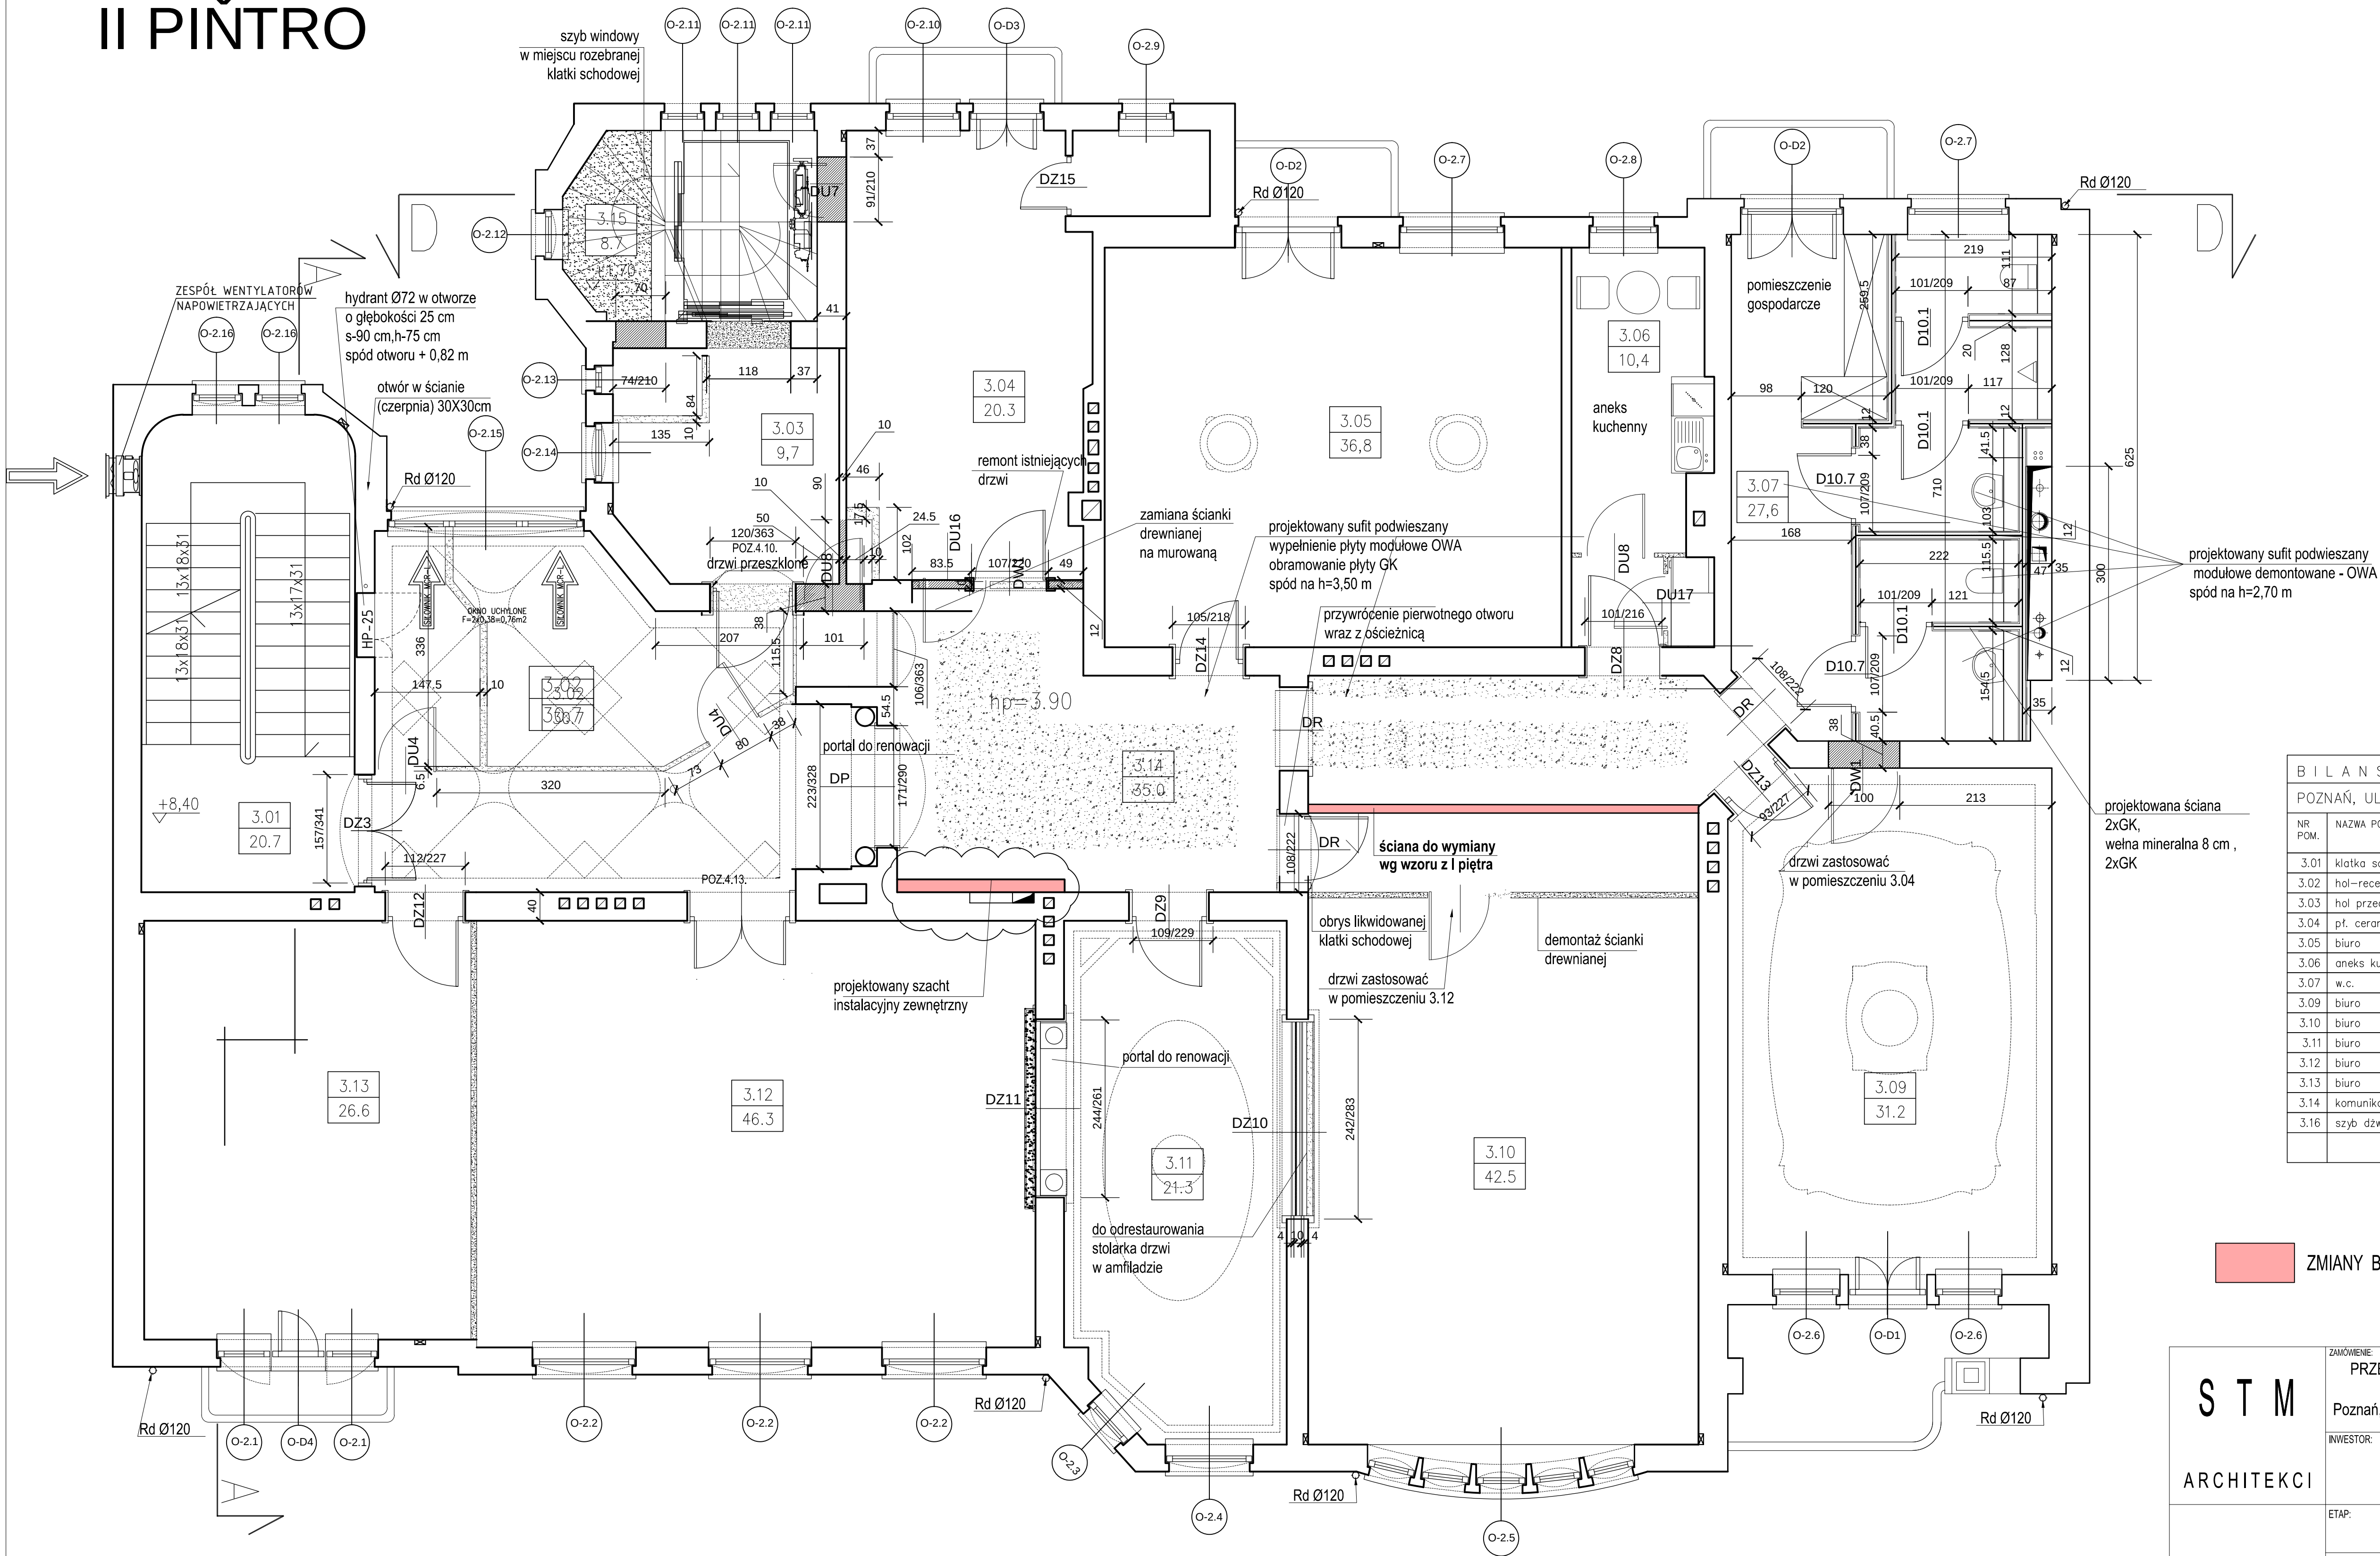

B I L A N S P O W I E R Z C H N I				
POZNAŃ, UL. ZWIERZYNECKA 20				
NR POM.	NAZWA POMIESZCZENIA	RODZAJ POSADZKI	POW. NETTO	POW. UŻYTK.
3.01	klatka schodowa	deski	20,7	20,7
3.02	hol-recepcja	parkiet	30,7	30,7
3.03	hol przed windą	parkiet	9,7	9,7
3.04	pt. ceram	parkiet	20,3	20,3
3.05	biuro	parkiet	36,8	36,8
3.06	aneks kuchenny	pt. ceram.	10,4	10,4
3.07	w.c.	pt. ceram.	27,6	27,6
3.09	biuro	parkiet	31,2	31,2
3.10	biuro	parkiet	42,5	42,5
3.11	biuro	parkiet	21,3	21,3
3.12	biuro	parkiet	46,3	46,3
3.13	biuro	parkiet	26,6	26,6
3.14	komunikacja	parkiet	35,0	35,0
3.16	szymb dźwigowy		8,7	8,7
RAZEM :			367,8	

ZMIANY BUDOWLANE DOKONANE W TRAKCIE REALIZACJI

STM

ARCHITEKCI

ZAMÓWIENIE: PRZEBUDOWA PODDASZA, REMONT I MODERNIZACJA BUDYNKU POLSKIEJ AKADEMII NAUK Poznań, ul. Zwierzyńska 20, działki nr : 67; 66/3 ark. 13 ob. Jeżyce				
INWESTOR: Instytut Chemii Bioorganicznej Polskiej Akademii Nauk Poznańskie Centrum Superkomputerowo - Sieciowe Poznań, ul. Noskowskiego 12/14				
ETAP: PROJEKT WYKONAWCZY				
BRANŻA: ARCHITEKTURA - DOKUMENTACJA POWYKONAWCZA				
TEMAT: RZUT - II PIĘTRO				
	Imię i nazwisko	Specjalność	Nr upraw.	Podpis
AUTORZY:	mgr inż.arch. Stanisław Mikołajczak	architektoniczna bez ograniczeń	152/86/Pw WP-0146	SKALA: 1:50
	mgr inż.arch. Iga Mikołajczak	architektoniczna bez ograniczeń	25/WPOKK/2013	
OPRACOWANIE:	mgr inż.arch. Zofia Zielińska			RYS. NR: 6
	mgr inż.arch. Wojciech Mikołajczak			
SPRAWDZIŁ:	mgr inż.arch. Piotr Koska	architektoniczna bez ograniczeń	153/87/Pw WP-0105	
POZNAŃ		MAJ		2015

STM ARCHITEKCI
ul. Kasztanowa 46, 60-716 Poznań
tel. (061) 661 74 02, 661 66 22 08 87
REGON: 301275152
NIP: 7702243815
e-mail: stm@stm-architekci.pl
www.stm-architekci.pl