

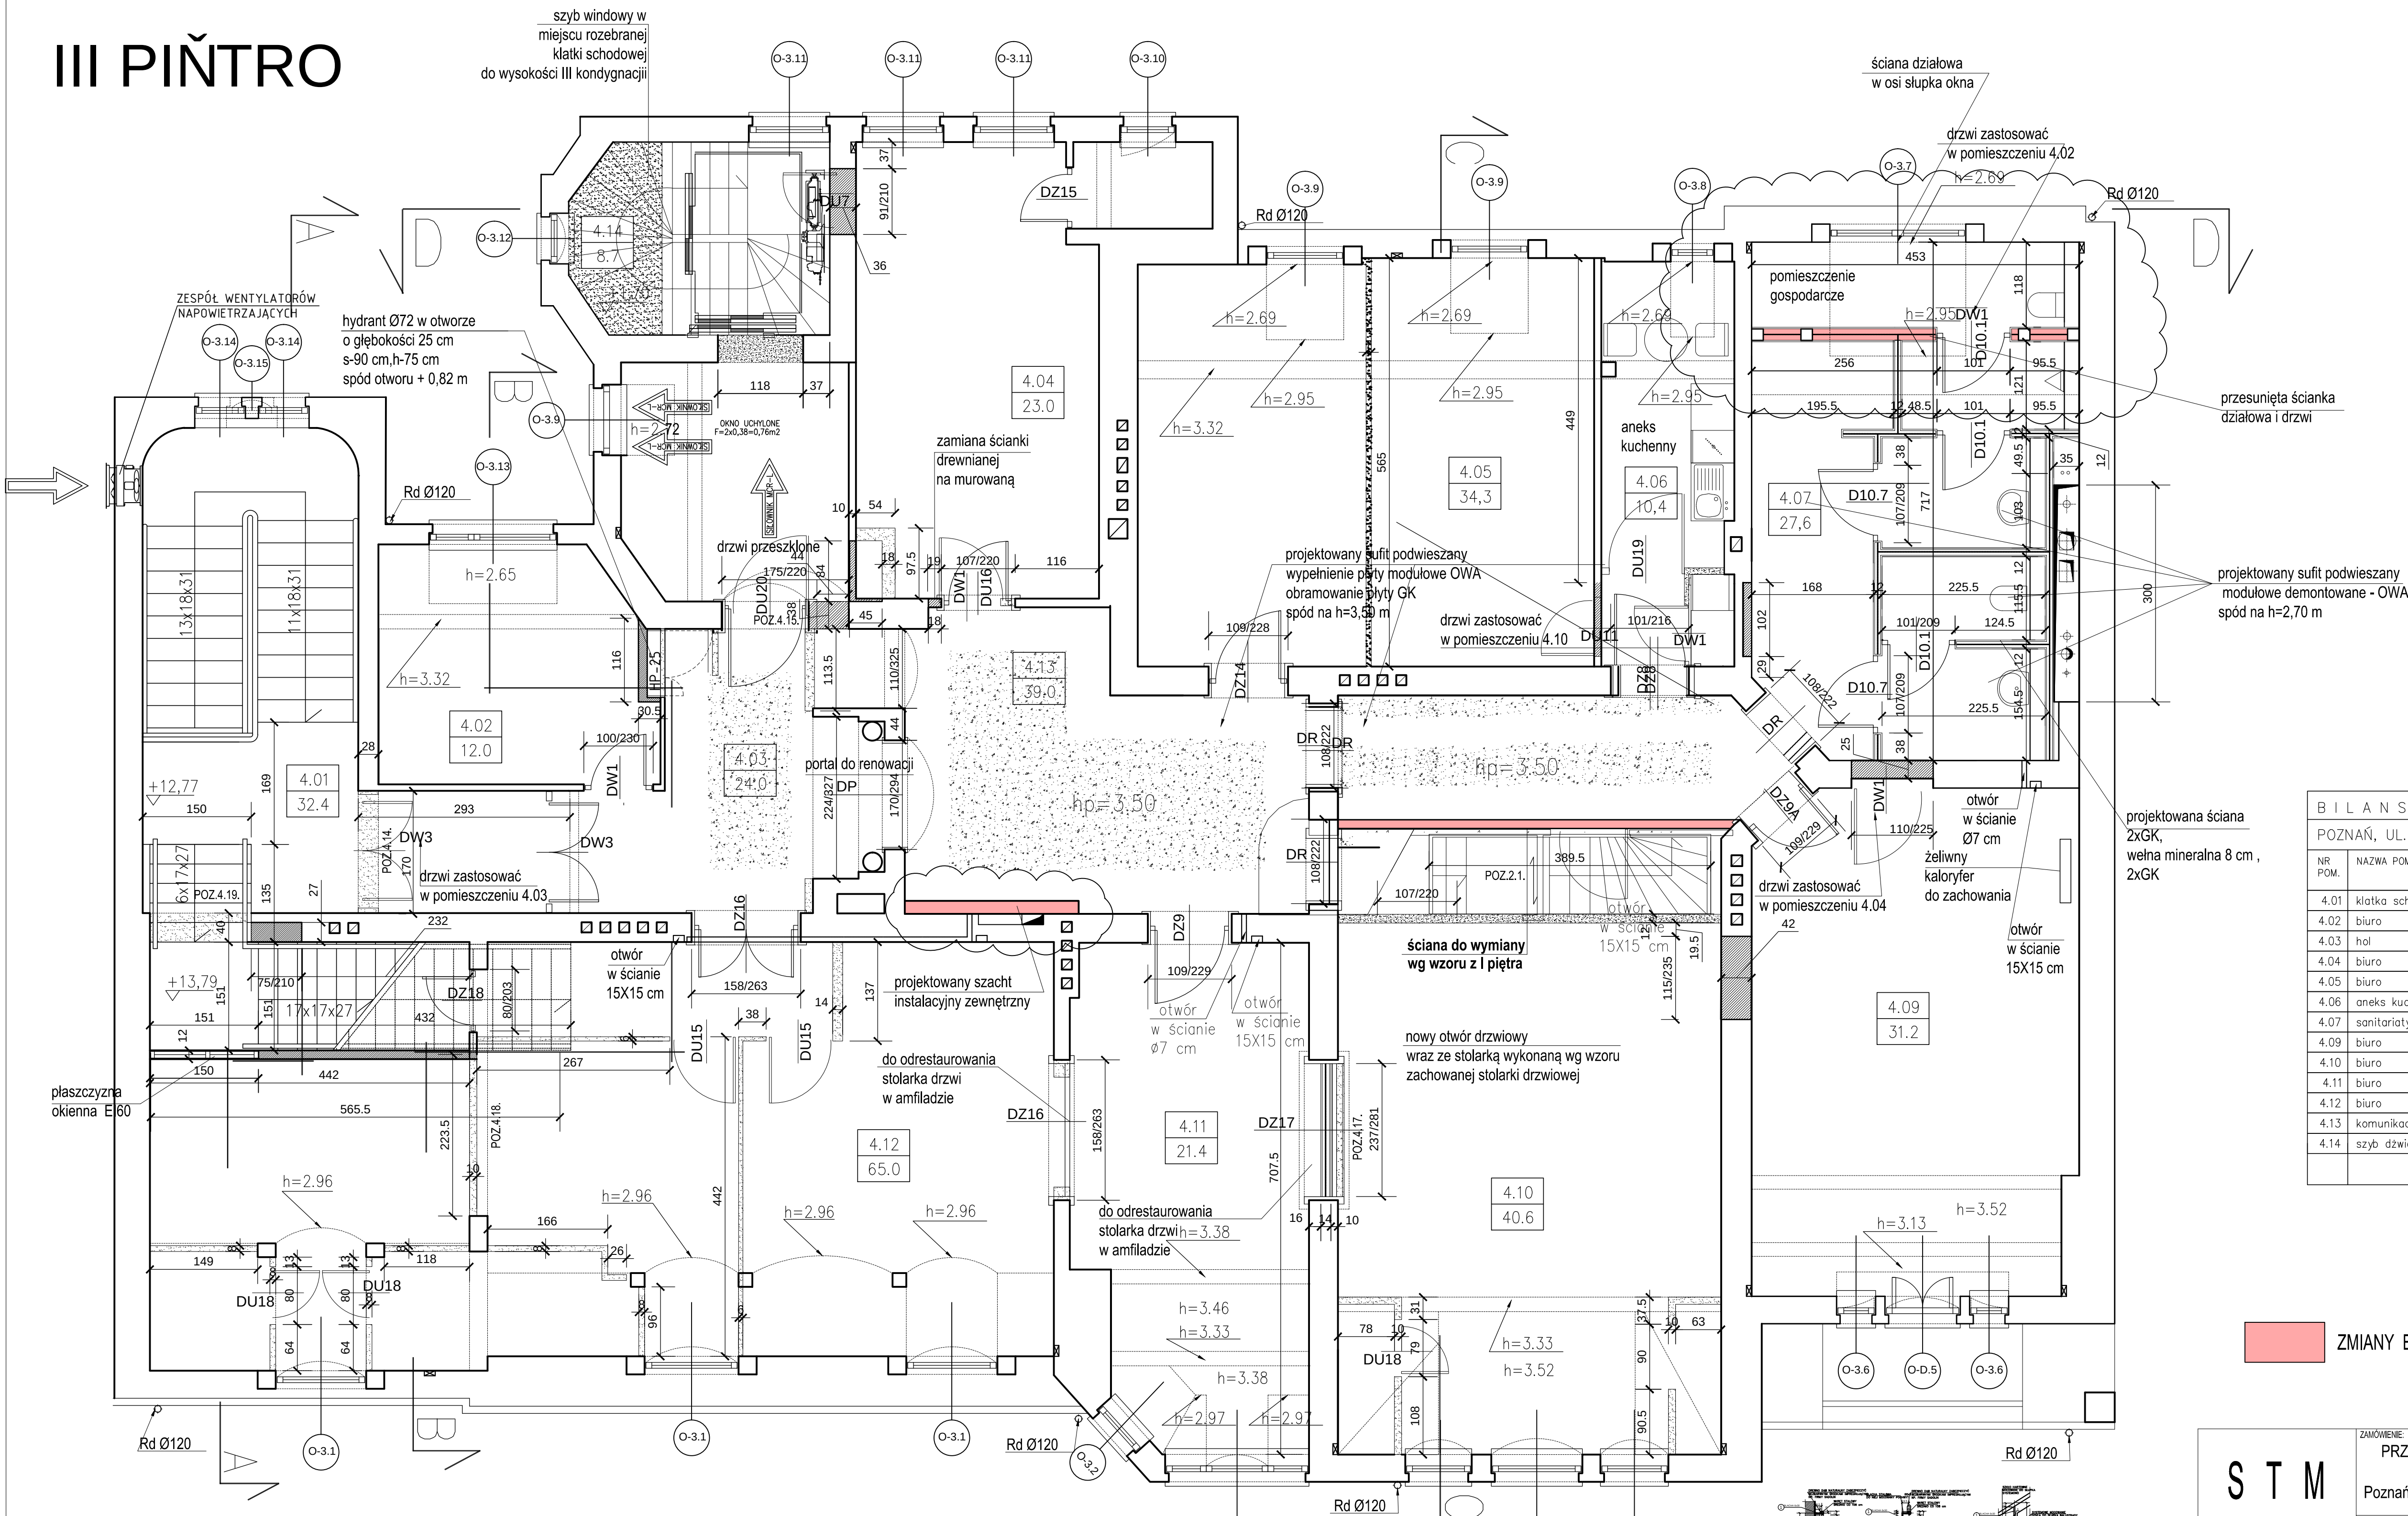
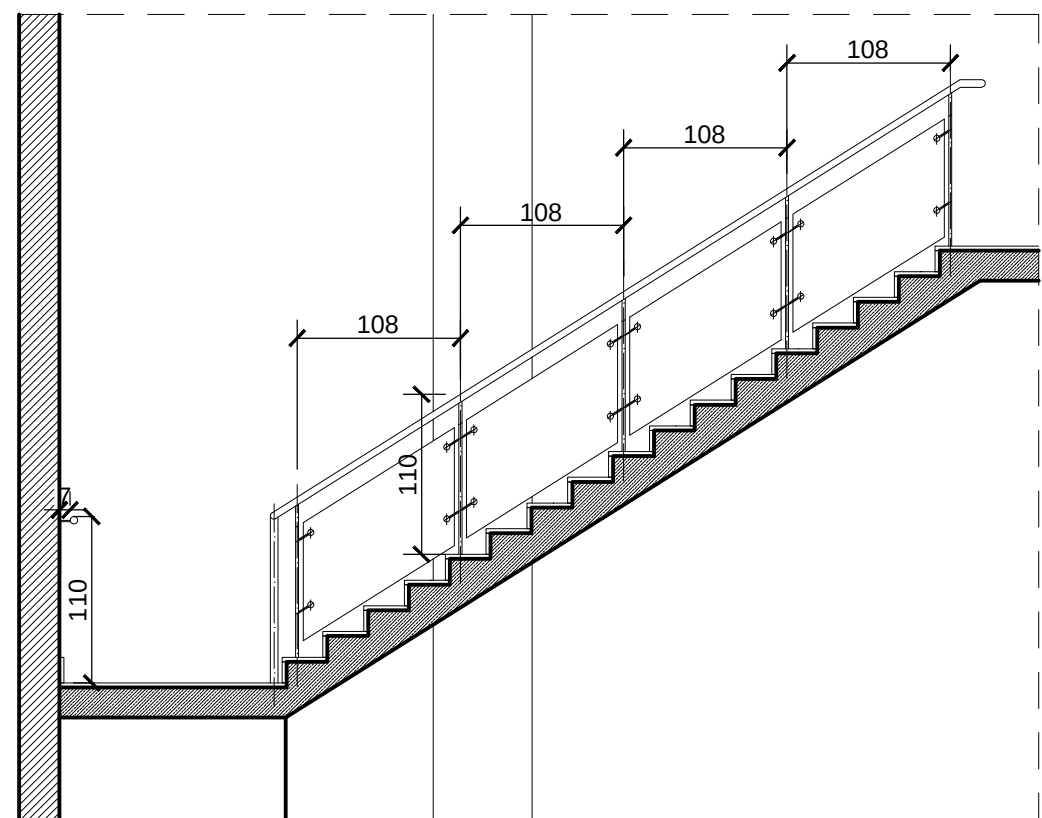


III PIĘTRO

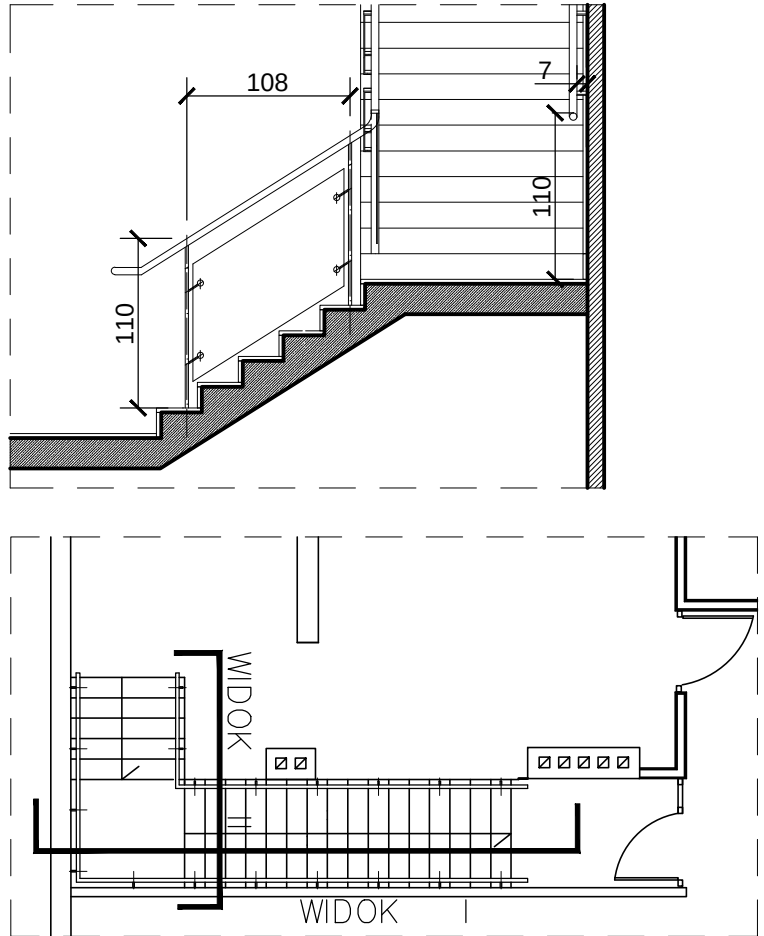

B I L A N S P O W I E R Z C H N I				
POZNAŃ, UL. ZWIERZYŃSKA 20				
NR. POM.	NAZWA POMIESZCZENIA	RODZAJ POSADZKI	POW. NETTO	POW. UŻYTK.
4.01	klatka schodowa	deski	32,4	32,4
4.02	biuro	parkiet	12,0	12,0
4.03	hol	parkiet	24,0	24,0
4.04	biuro	parkiet	23,0	23,0
4.05	biuro	parkiet	34,3	34,3
4.06	aneks kuchenny	pt. ceram.	10,4	10,4
4.07	sanitariaty	pt. ceram.	27,6	27,6
4.09	biuro	parkiet	31,2	31,2
4.10	biuro	parkiet	40,6	40,6
4.11	biuro	parkiet	21,4	21,4
4.12	biuro	parkiet	65,0	65,0
4.13	komunikacja	parkiet	39,0	39,0
4.14	szyb dźwigowy		8,7	8,7
RAZEM :			369,6	

ZMIANY BUDOWLANE DOKONANE W TRAKCIE REALIZACJI

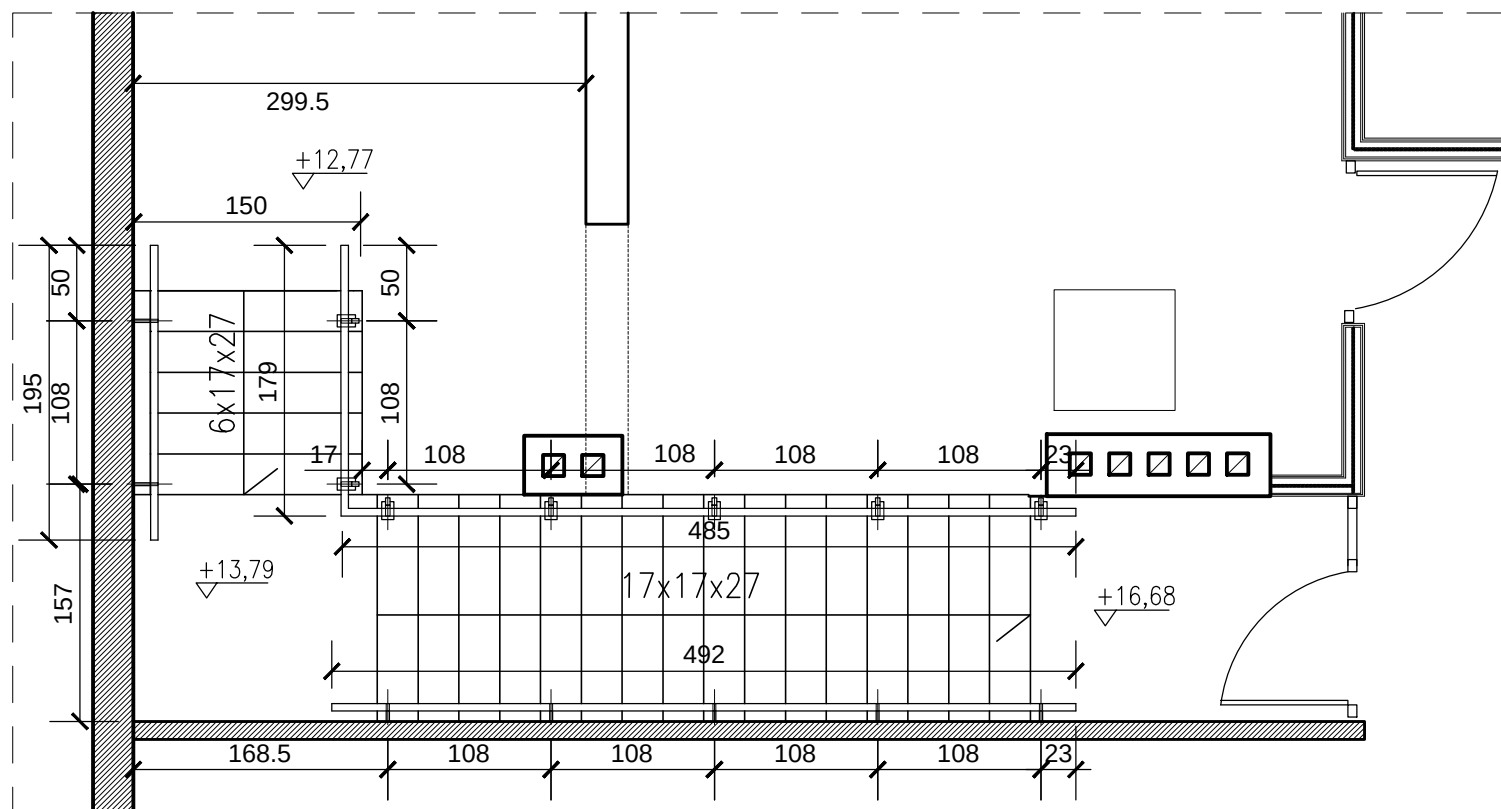


STM
ARCHITEKCI

PRZEBUDOWA PODDASZA, REMONT I MODERNIZACJA
BUDYNKU POLSKIEJ AKADEMII NAUK
Poznań, ul. Zwierzyńska 20, działki nr : 67; 66/3 ark. 13 ob. Jeżyce

INWESTOR: Instytut Chemii Bioorganicznej Polskiej Akademii Nauk
Poznańskie Centrum Superkomputerowo - Sieciowe
Poznań, ul. Noskowskiego 12/14

ETAP: PROJEKT WYKONAWCZY

BRANŻA: ARCHITEKTURA - DOKUMENTACJA POWYKONAWCZA

TEMAT: RZUT - III PIĘTRO

	Imię i nazwisko	Specjalność	Nr upraw.	Podpis
AUTORZY:	mgr inż.arch. Stanisław Mikołajczyk	architektoniczna bez ograniczeń	152/86/Pw WP-0146	
	mgr inż.arch. Iga Mikołajczyk	architektoniczna bez ograniczeń	25/WPOKK/2013	
OPRACOWANIE:	mgr inż.arch. Zofia Zielińska			
	mgr inż.arch. Wojciech Mikołajczyk			
SPRAWDZIŁ:	mgr inż.arch. Piotr Koska	architektoniczna bez ograniczeń	153/87/Pw WP-0105	
POZNAŃ	MAJ			2015

SKALA:
1:50

RYS. NR:
7